

ANT. REVIDERING AVSER. SIGN. DATUM

**Arkitekt Hansson AB 556807-8546**  
 SÄGGATAN 3, 283 41 OSBY  
 0479-10137, 0733-34 36 26, HG@ARKHANSSON.SE

HANS-GÖSTA HANSSON 19501023-3533  
 FRITIDSVÄGEN 5, 283 36 OSBY  
 hg@arkhansson.se  
 0733-343626


**TUBEN 13 o 15**  
 OSBY KOMMUN  
 RELATIONSRTNING FLERBOSTADSHUS

RITAD AV	HANDLÄGGARE
Hans-Gösta Hansson	Hans-Gösta Hansson
OSBY -	

SITUATIONSPLAN	
SKALA	1:400
FACK	ARBETSNR.
RITINGSNR.	REG.

*Hans G. Hansson*

-	-	-	-
---	---	---	---

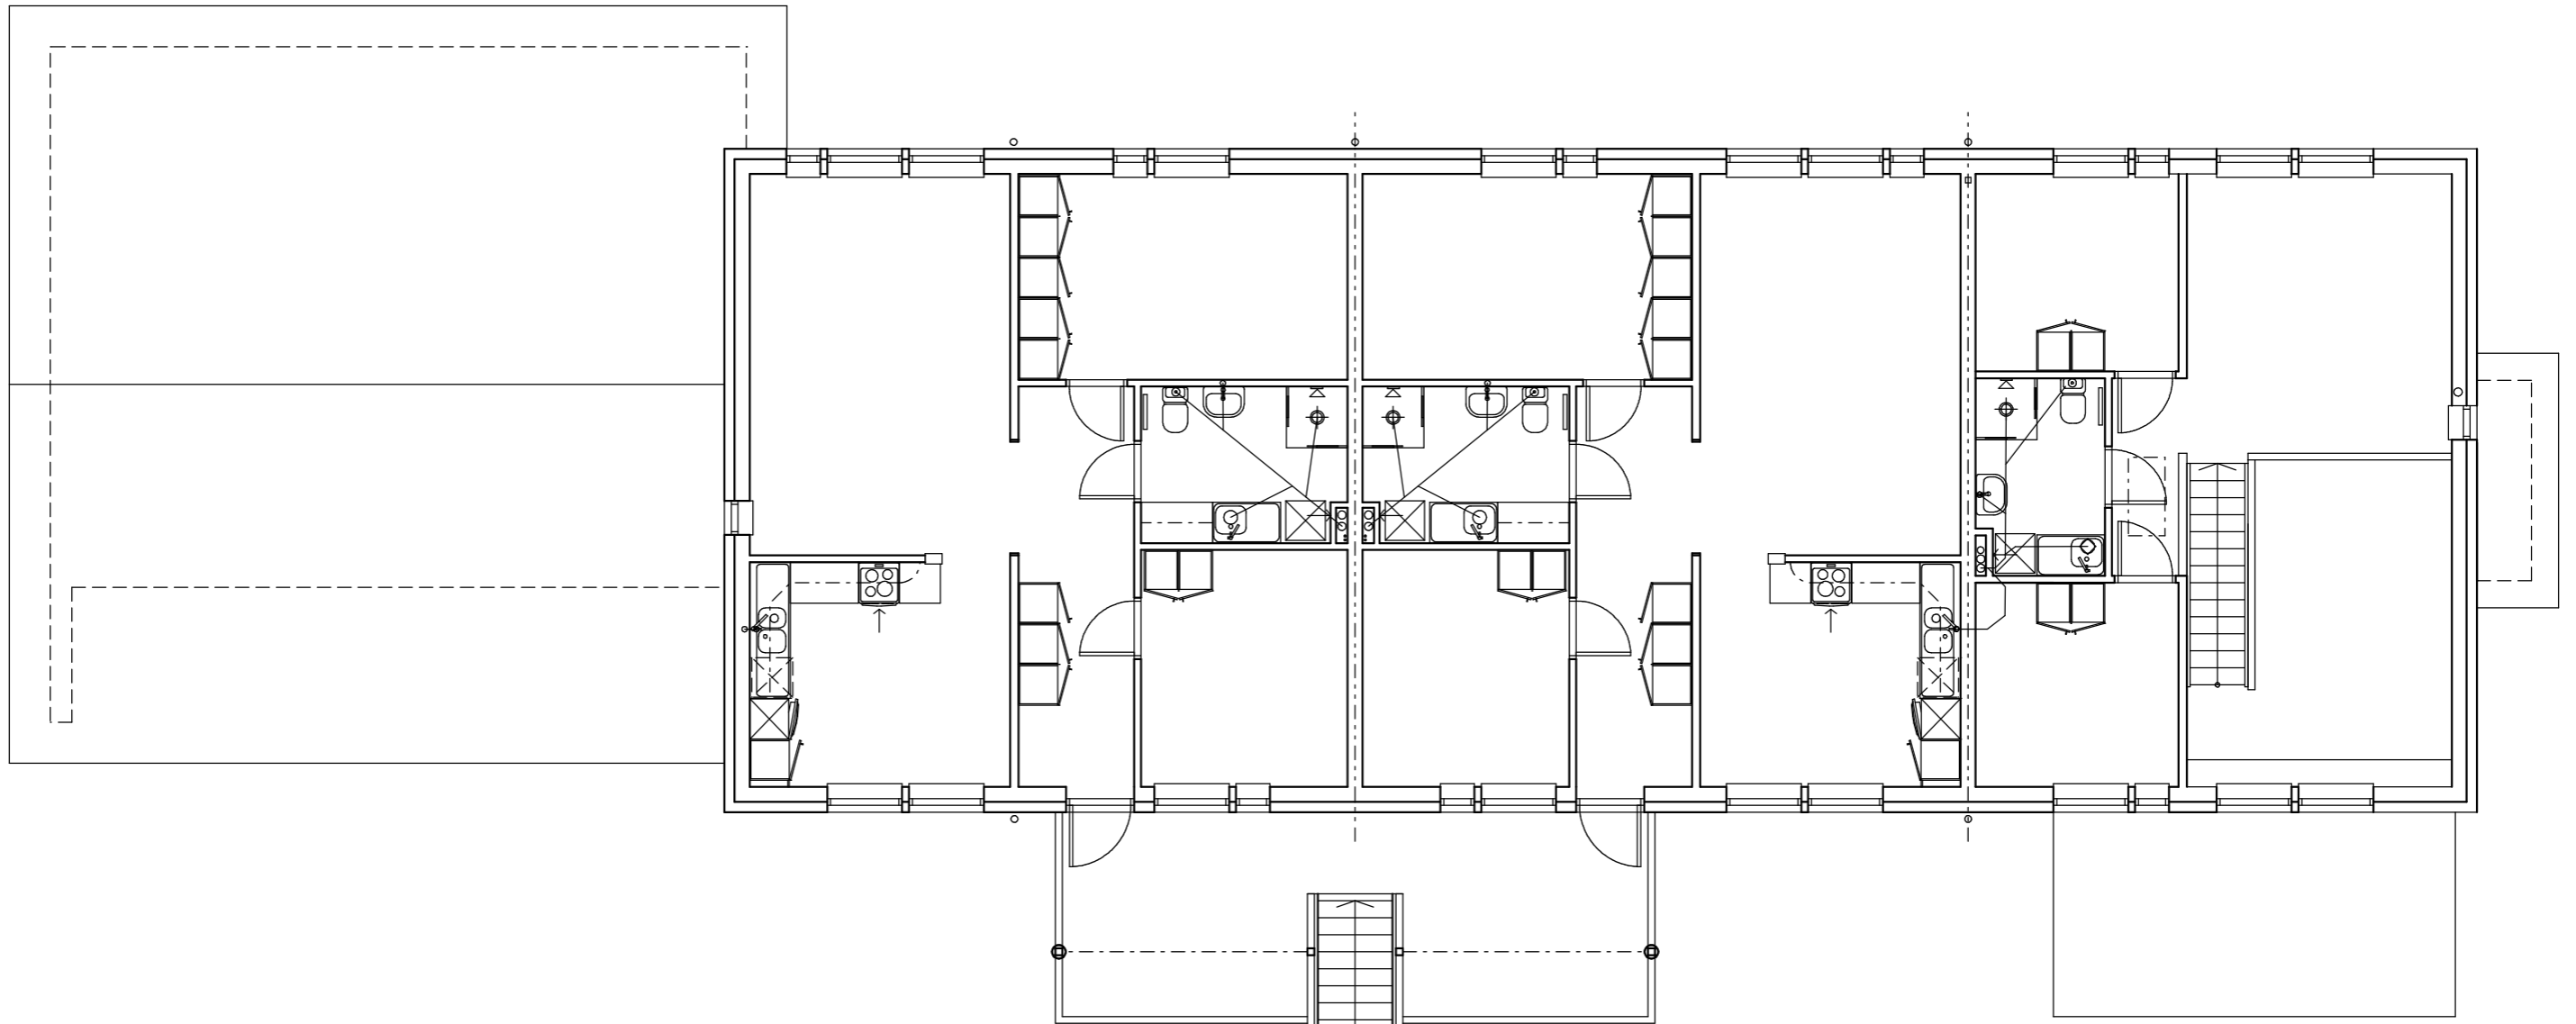

Lägenhet 13 B  
79,0 kvm boyta


Lägenhet 13 C  
79,0 kvm boyta

10 m

5  
4  
3  
2  
1

1 2 3 4 5 m

ANT. REVIDERING AVSER. SIGN. DATUM

 **Arkitekt Hansson AB 556807-8546**  
SÄGGATAN 3, 283 41 OSBY  
0479-10137, 0733-34 36 26, HG@ARKHANSSON.SE

HANS-GÖSTA HANSSON 19501023-3533  
FRITIDSVÄGEN 5, 283 36 OSBY  
hg@arkhansson.se  
0733-343626

RITAD AV  
Hans-Gösta Hansson

HANDLÄGGARE  
Hans-Gösta Hansson

OSBY -

**TUBEN 13 ○ 15**


OSBY KOMMUN  
RELATIONSRTNING FLERBOSTADSHUS  
ÖVERVÄNING

PLAN  
SKALA 1:100


FACK	ARBETSNR.	RITNINGSNR.	REG.
------	-----------	-------------	------

*Hans G. Hansson*


-	-	-	VA	-
---	---	---	----	---

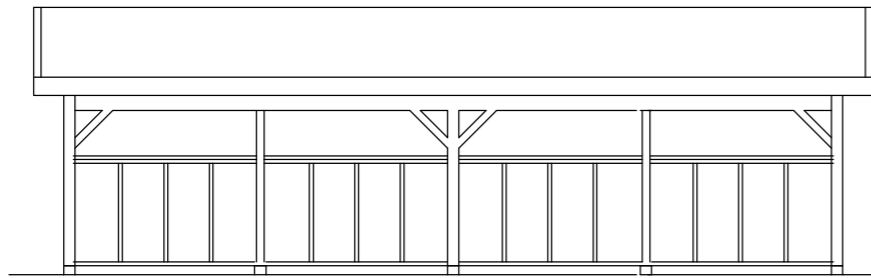


FASAD MOT NORR

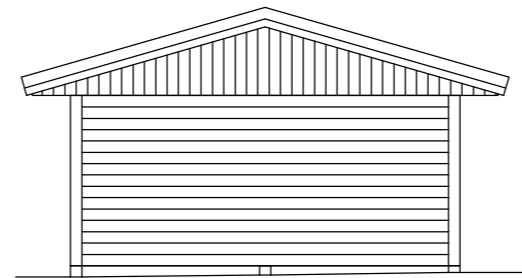


FASAD MOT VÄSTER

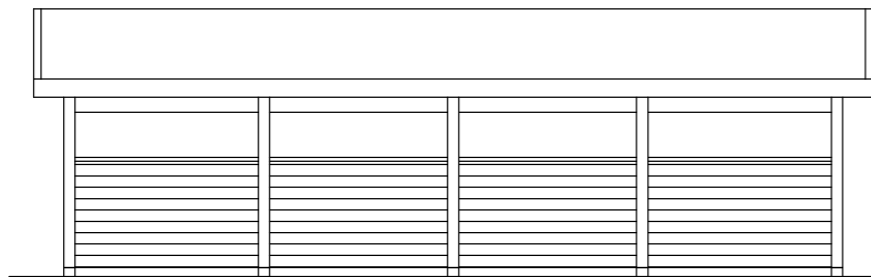


FASAD MOT SÖDER

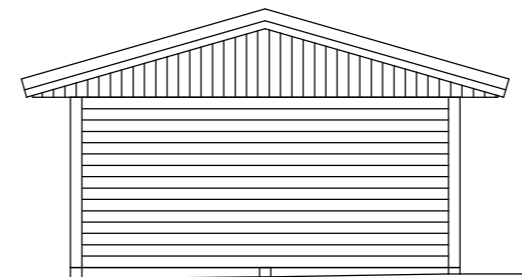

FASAD MOT ÖSTERR

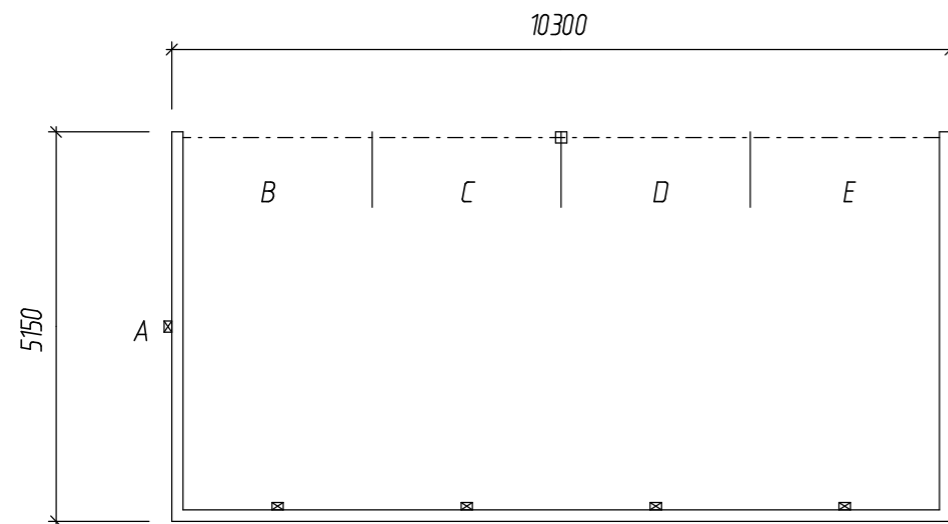

PLAN

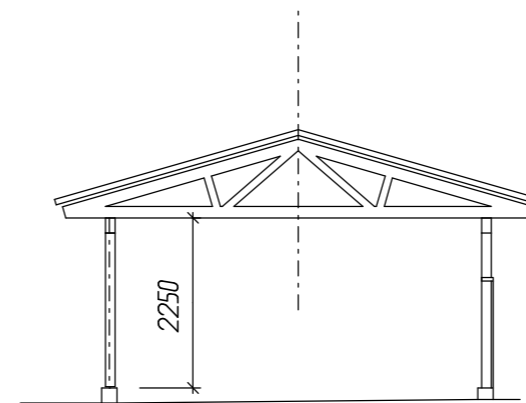


SEKTION

10 m  
5  
4  
3  
2  
1

1 2 3 4 5 m

ANT.	REVIDERING	AVSER.	SIGN.	DATUM
------	------------	--------	-------	-------

 **Arkitekt Hansson AB 556807-8546**  
SÄGGATAN 3, 283 41 OSBY  
0479-10137, 0733-34 36 26, HG@ARKHANSSON.SE

HANS-GÖSTA HANSSON 19501023-3533  
FRITIDSVÄGEN 5, 283 36 OSBY  
hg@arkhansson.se  
0733-343626

RITAD AV	HANDLÄGGARE
Hans-Gösta Hansson	Hans-Gösta Hansson

OSBY -

*Hans G. Hansson*


**TUBEN 13 ○ 15**

OSBY KOMMUN  
RELATIONSRTNING FLERBOSTADSHUS  
BILPORT

PLAN, FASAD OCH SEKTION
SKALA 1:100

FACK	ARBETSNR.	RITNINGSNR.	REG.
------	-----------	-------------	------

-	-	-	-
---	---	---	---


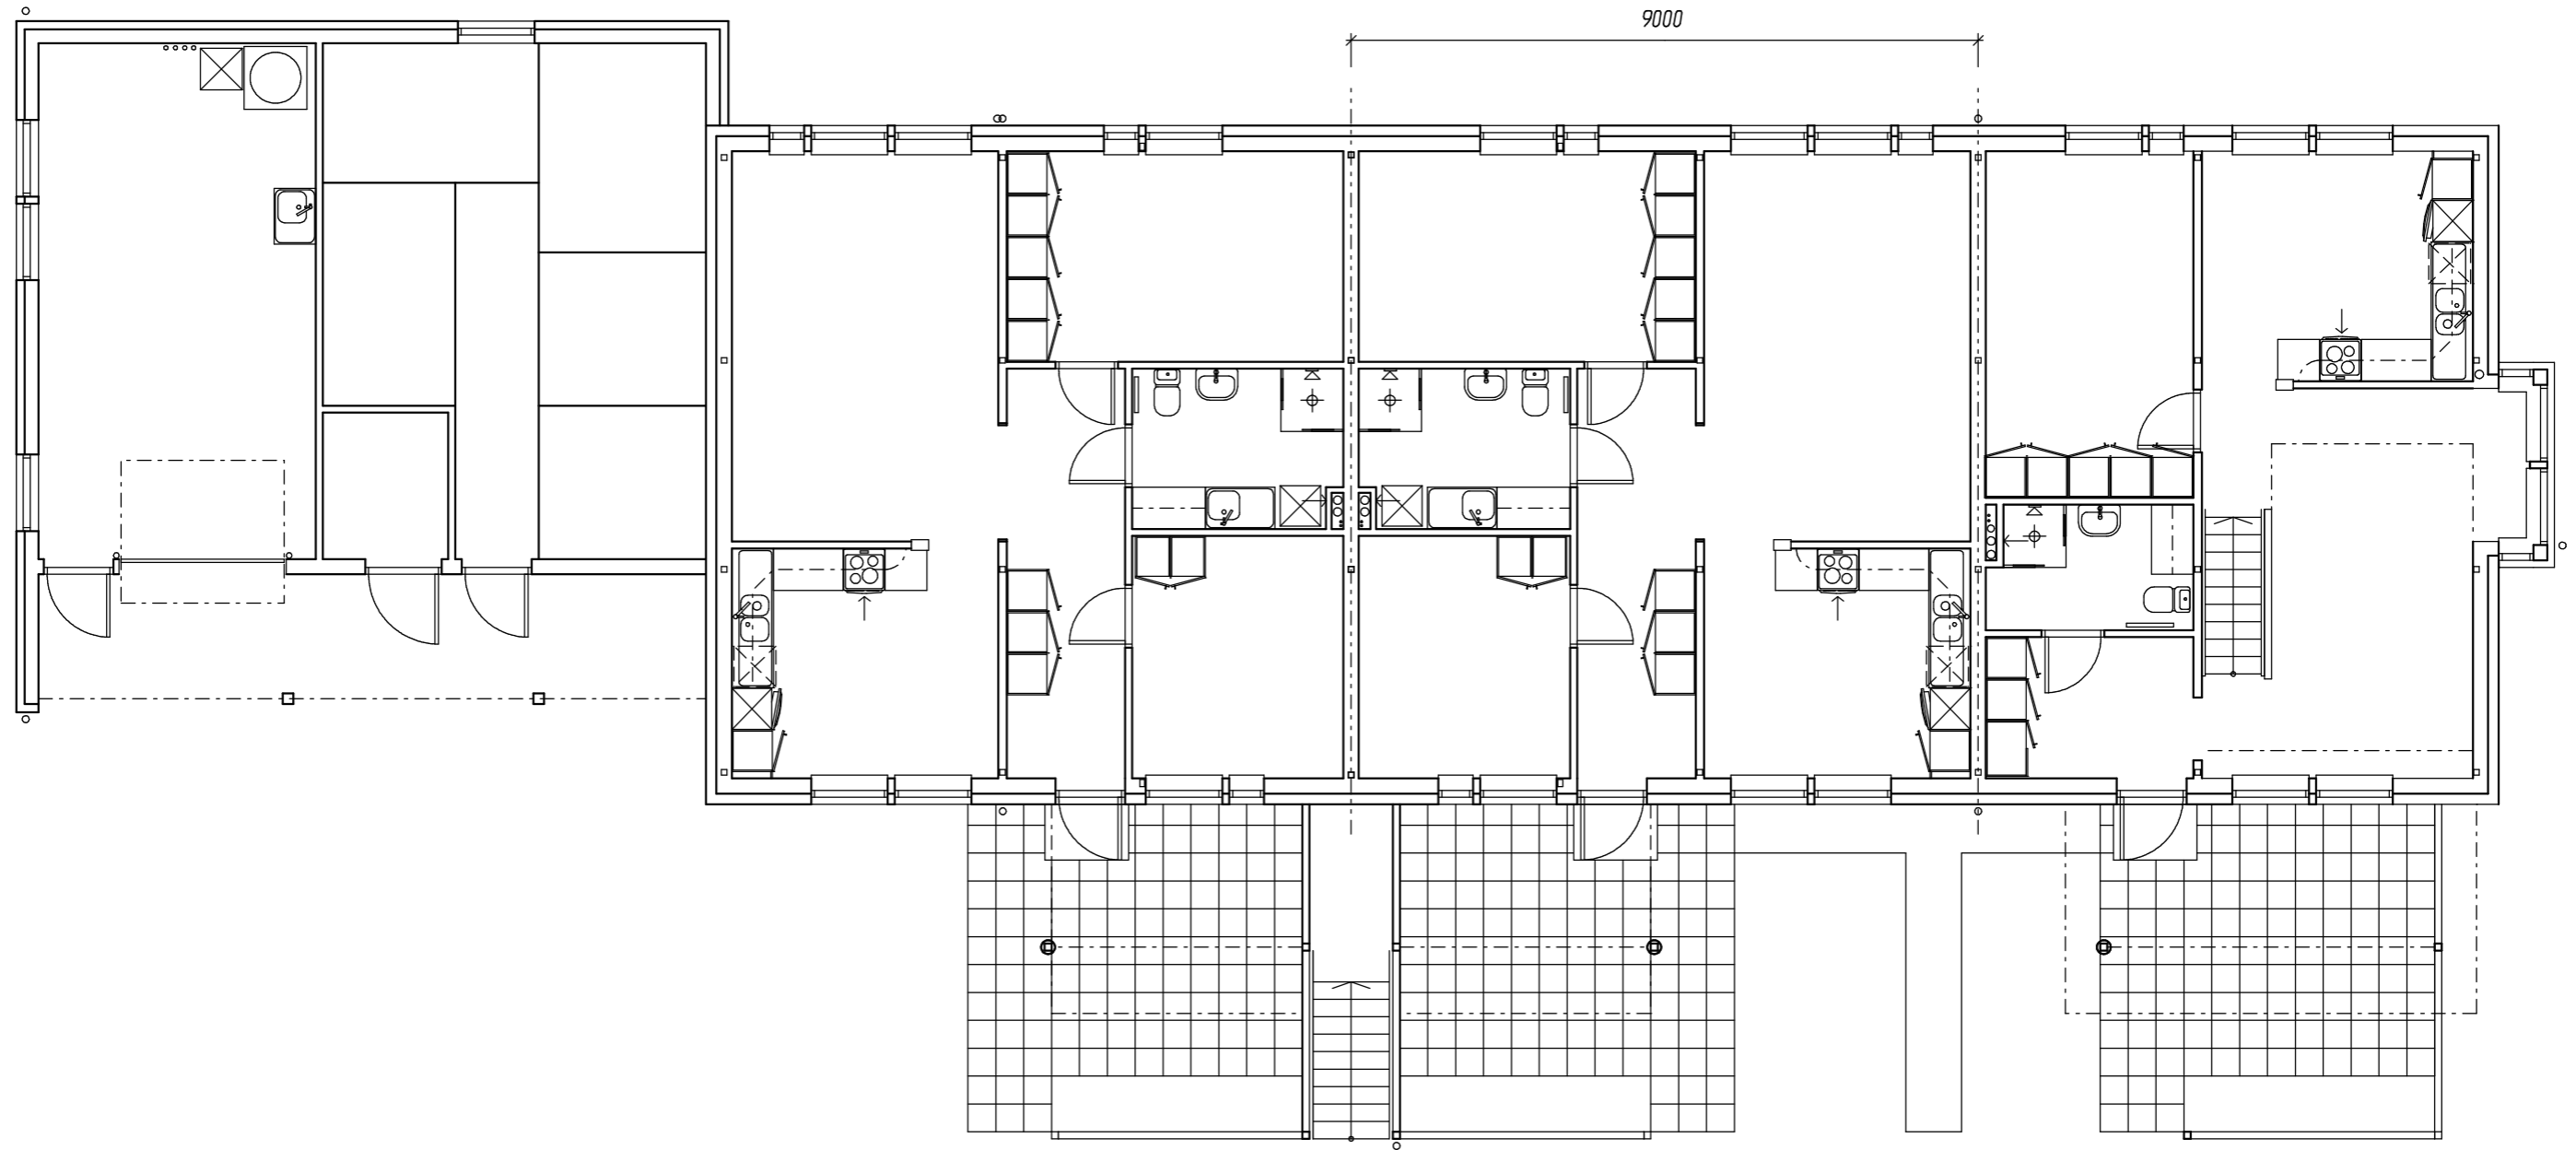


Garage och förråd  
70,9 kvm golvyta


Lägenhet 13 A  
79,0 kvm boyta

Lägenhet 13 D  
79,0 kvm boyta


Lägenhet 13 E  
109,6 kvm boyta  
 $64,7+43,9=109,6$

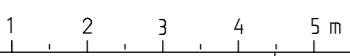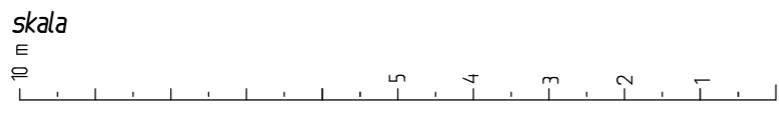

ANT.	REVIDERING	AVSER.	SIGN.	DATUM
------	------------	--------	-------	-------

 **Arkitekt Hansson AB 556807-8546**  
SÄGGATAN 3, 283 41 OSBY  
0479-10137, 0733-34 36 26, HG@ARKHANSSON.SE

HANS-GÖSTA HANSSON 19501023-3533 FRITIDSVÄGEN 5, 283 36 OSBY hg@arkhansson.se 0733-343626		<b>TUBEN 13</b> ○ 15 OSBY KOMMUN RELATIONSRTNING FLERBOSTADSHUS BOTTENVÅNING		
RITAD AV Hans-Gösta Hansson	HANDLÄGGARE Hans-Gösta Hansson			
OSBY -		FACK	ARBETSNR.	RITINGSNR.
<i>Hans G. Hansson</i>		-	-	-
		REG.		

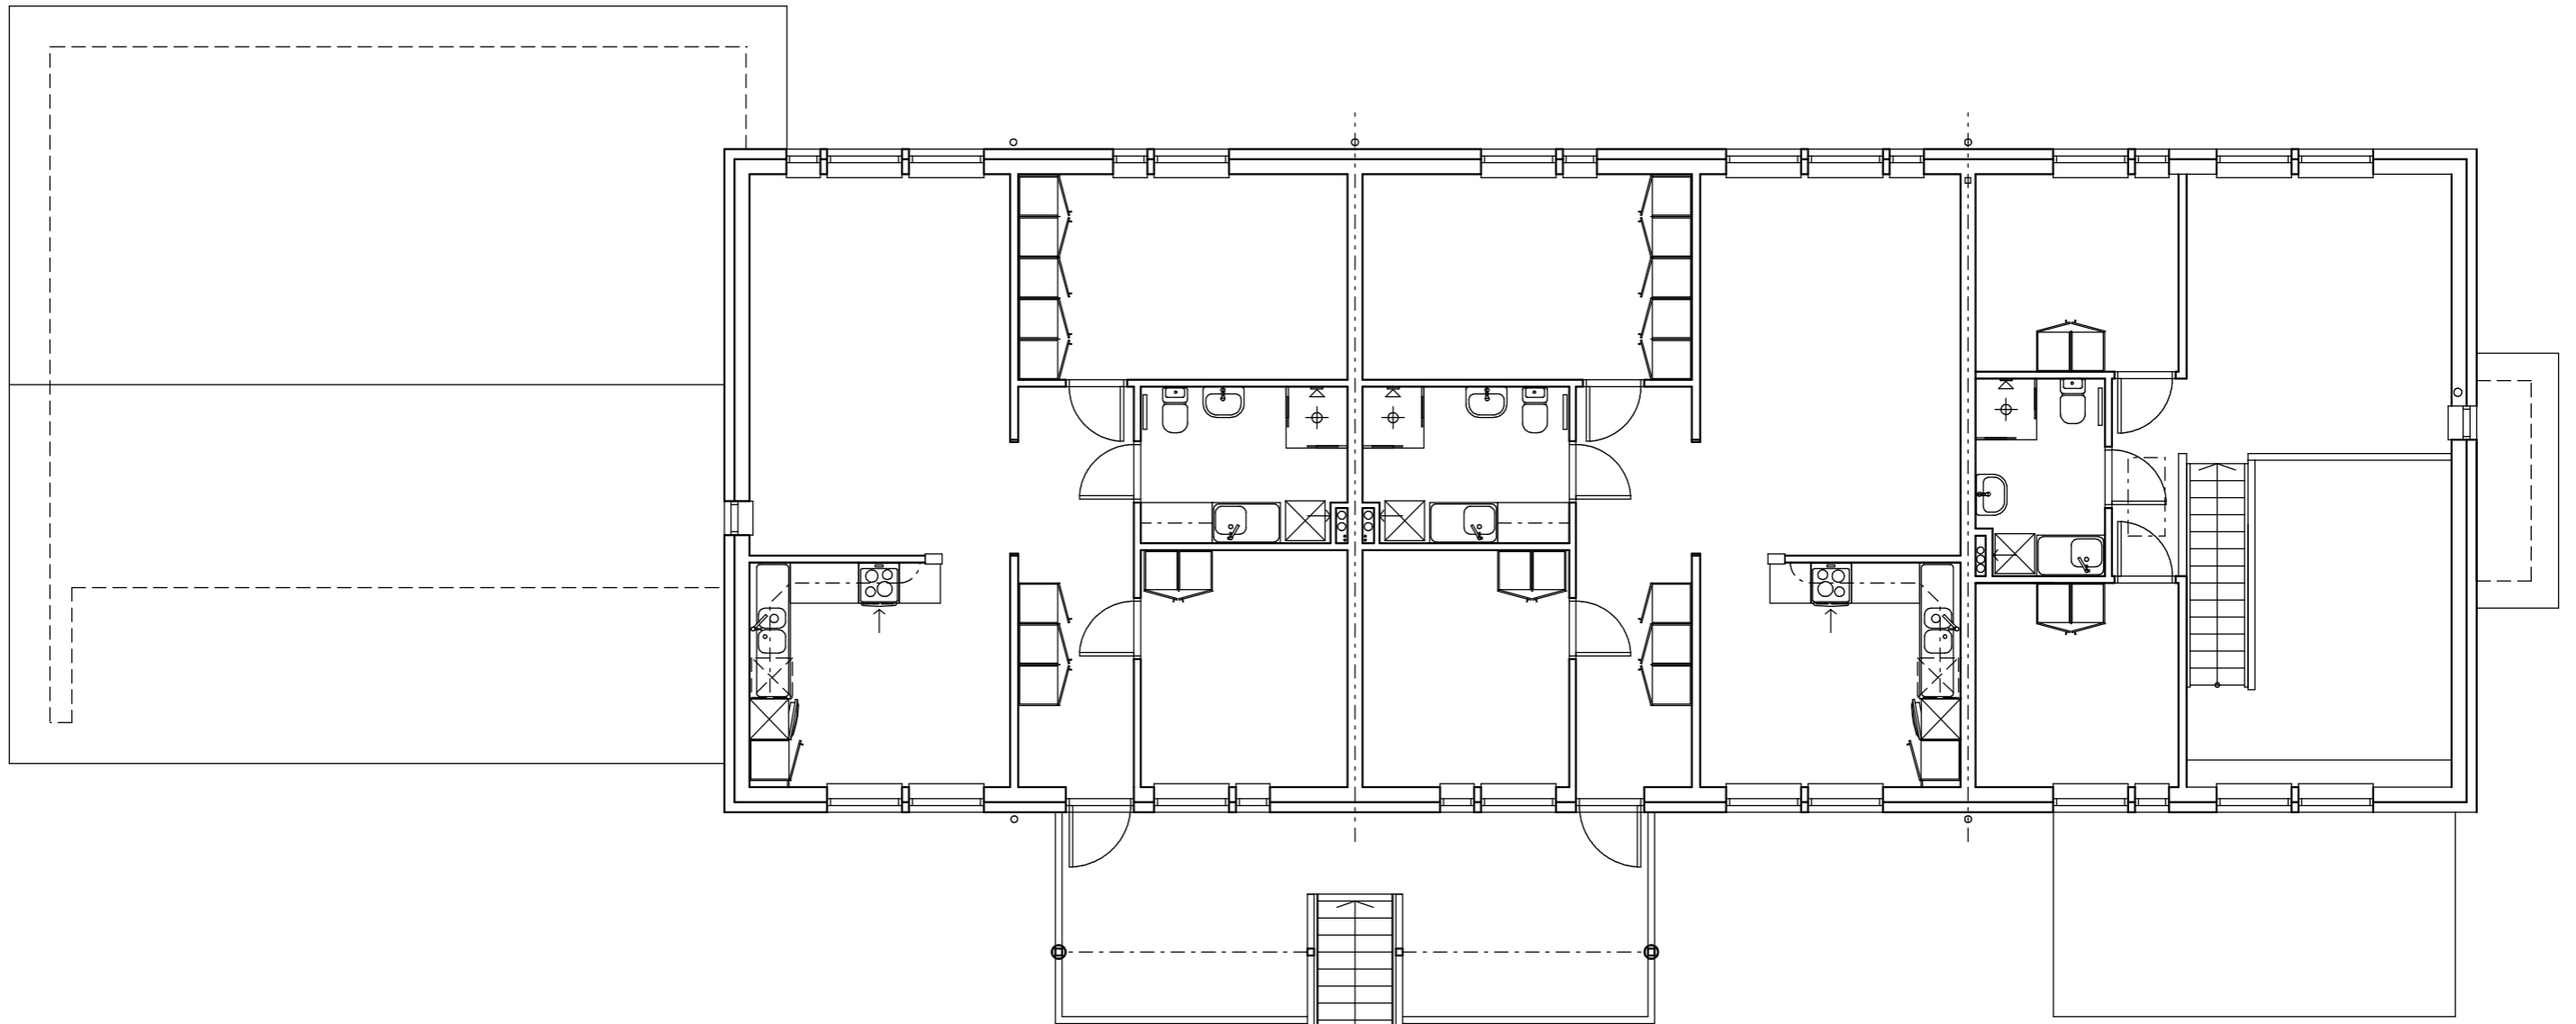

Lägenhet 13 B  
79,0 kvm boyta

Lägenhet 13 C  
79,0 kvm boyta

10 m

5

4

3

2

1

1 2 3 4 5 m

ANT.	REVIDERING	AVSER.	SIGN.	DATUM
------	------------	--------	-------	-------

 **Arkitekt Hansson AB 556807-8546**  
SÄGGATAN 3, 283 41 OSBY  
0479-10137, 0733-34 36 26, HG@ARKHANSSON.SE

HANS-GÖSTA HANSSON 19501023-3533  
FRITIDSVÄGEN 5, 283 36 OSBY  
hg@arkhansson.se  
0733-343626

RITAD AV	HANDLÄGGARE
Hans-Gösta Hansson	Hans-Gösta Hansson

OSBY	-
------	---

*Hans G. Hansson*


**TUBEN 13 ○ 15**

OSBY KOMMUN  
RELATIONSRTNING FLERBOSTADSHUS  
ÖVERVÄNING

PLAN	SKALA	1:100
------	-------	-------

FACK	ARBETSNR.	RITNINGSNR.	REG.
------	-----------	-------------	------

-	-	-	-
---	---	---	---

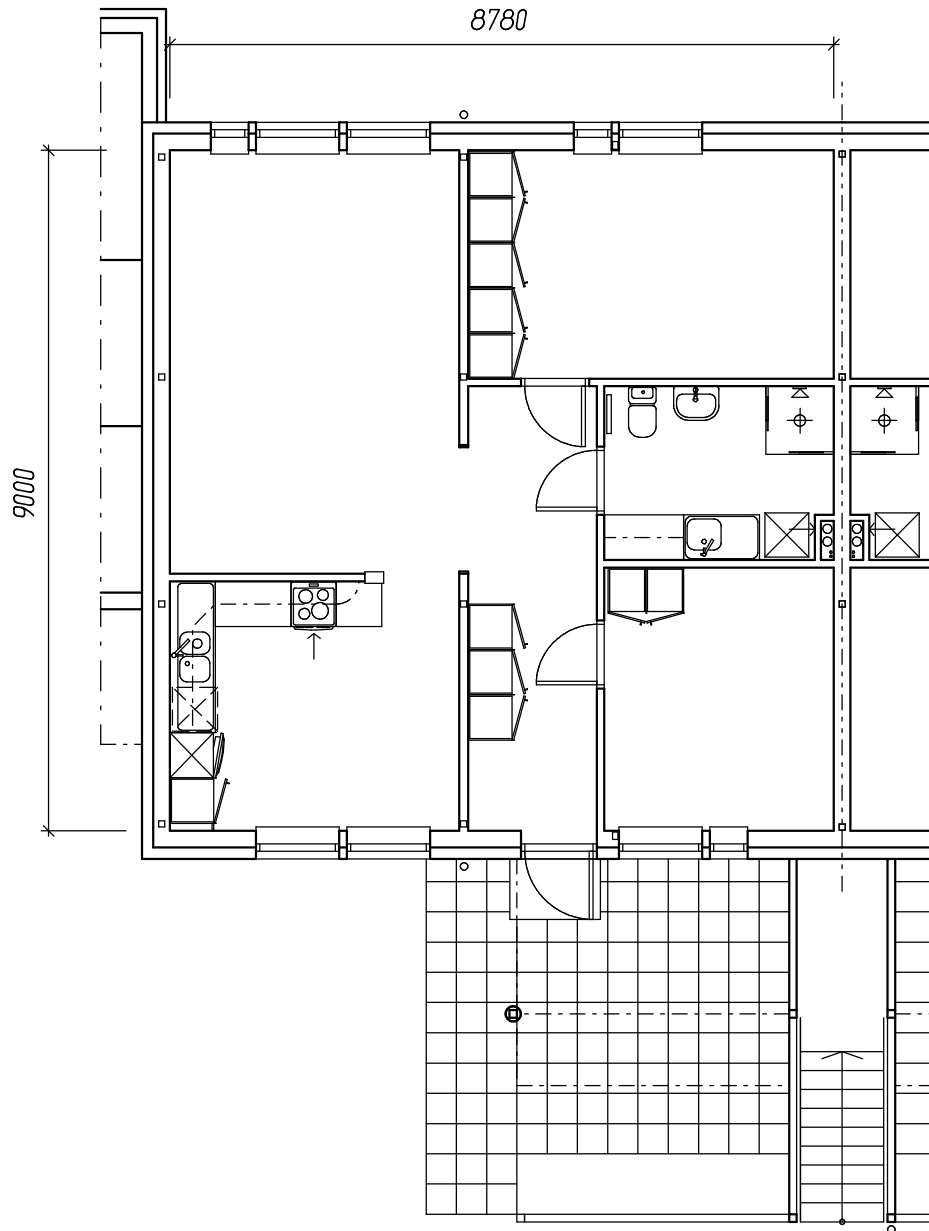

10 m

Lägenhet 13 A och 15 A  
79,0 kvm boyta

ANT.	REVIDERING	AVSER.	SIGN.	DATUM
------	------------	--------	-------	-------



**Arkitekt Hansson AB 556807-8546**  
SÄGGATAN 3, 283 41 OSBY  
0479-10137, 0733-34 36 26, HG@ARKHANSSON.SE

HANS-GÖSTA HANSSON 19501023-3533  
FRITIDSVÄGEN 5, 283 36 OSBY  
hg@arkhansson.se  
0733-343626

RITAD AV  
Hans-Gösta Hansson

HANDLÄGGARE  
Hans-Gösta Hansson

OSBY -

*Hans G. Hansson*

**TUBEN 13 o 15**


OSBY KOMMUN  
RELATIONSRITNING FLERBOSTADSHUS  
BOTTENVÅNING

PLAN lgh 13a och 15a

SKALA 1:100

FACK	ARBETSNR.	RITNINGSNR.	REG.
------	-----------	-------------	------

-	-	-	-
---	---	---	---

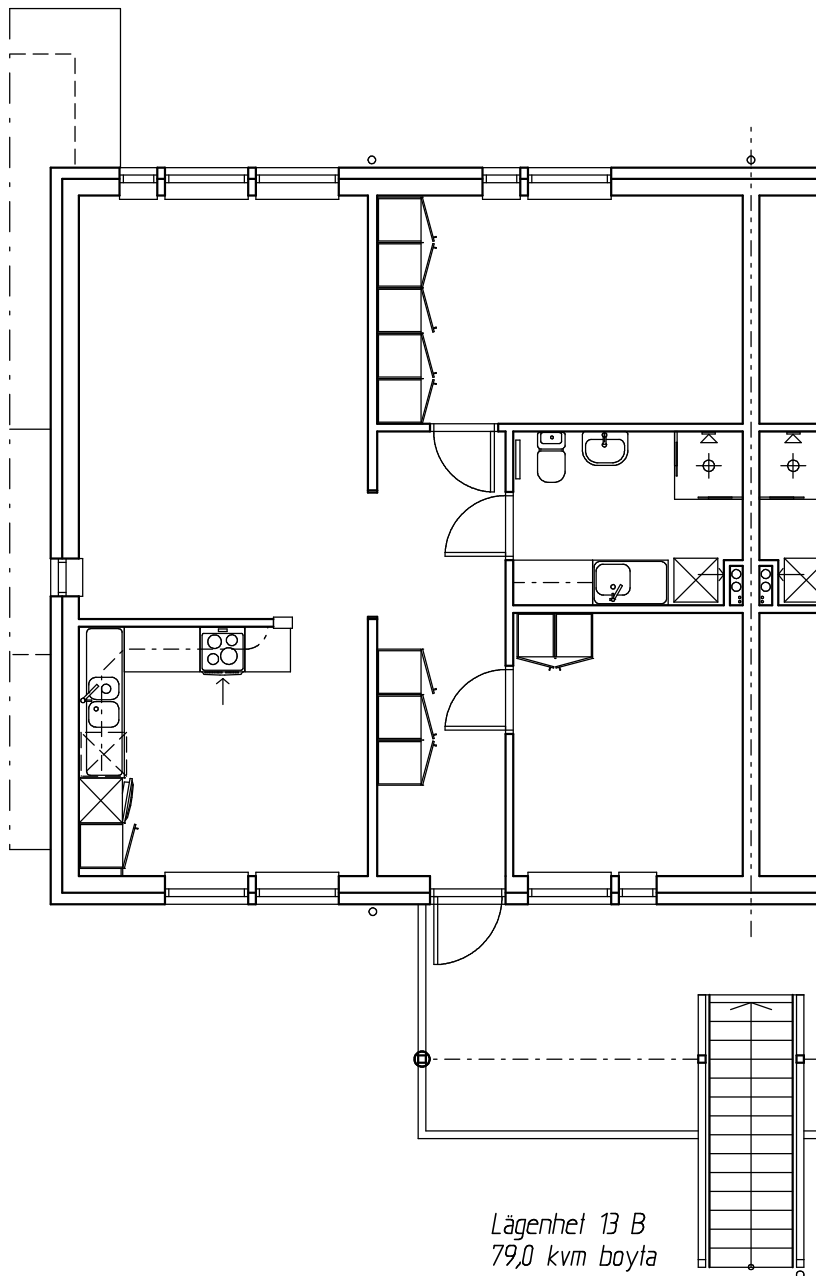

Lägenhet 13 B  
79,0 kvm boyta

10 m


5  
4  
3  
2  
1

ANT.	REVIDERING	AVSER.	SIGN.	DATUM
------	------------	--------	-------	-------



**Arkitekt Hansson AB 556807-8546**  
SÄGGATAN 3, 283 41 OSBY  
0479-10137, 0733-34 36 26, HG@ARKHANSSON.SE

HANS-GÖSTA HANSSON 19501023-3533		TUBEN 13 ○ 15		
FRITIDSVÄGEN 5, 283 36 OSBY				
hg@arkhansson.se		ÖSBY KOMMUN		
0733-343626		RELATIONSRTNING FLERBOSTADSHUS		
-		ÖVERVÅNING		
RITAD AV	HANDLÄGGARE	PLAN lgh 13b och 15b		
Hans-Gösta Hansson	Hans-Gösta Hansson	SKALA 1:100		
OSBY -		FACK	ARBETSNR.	RITNINGSNR.
<i>Hans G. Hansson</i>		-	-	-

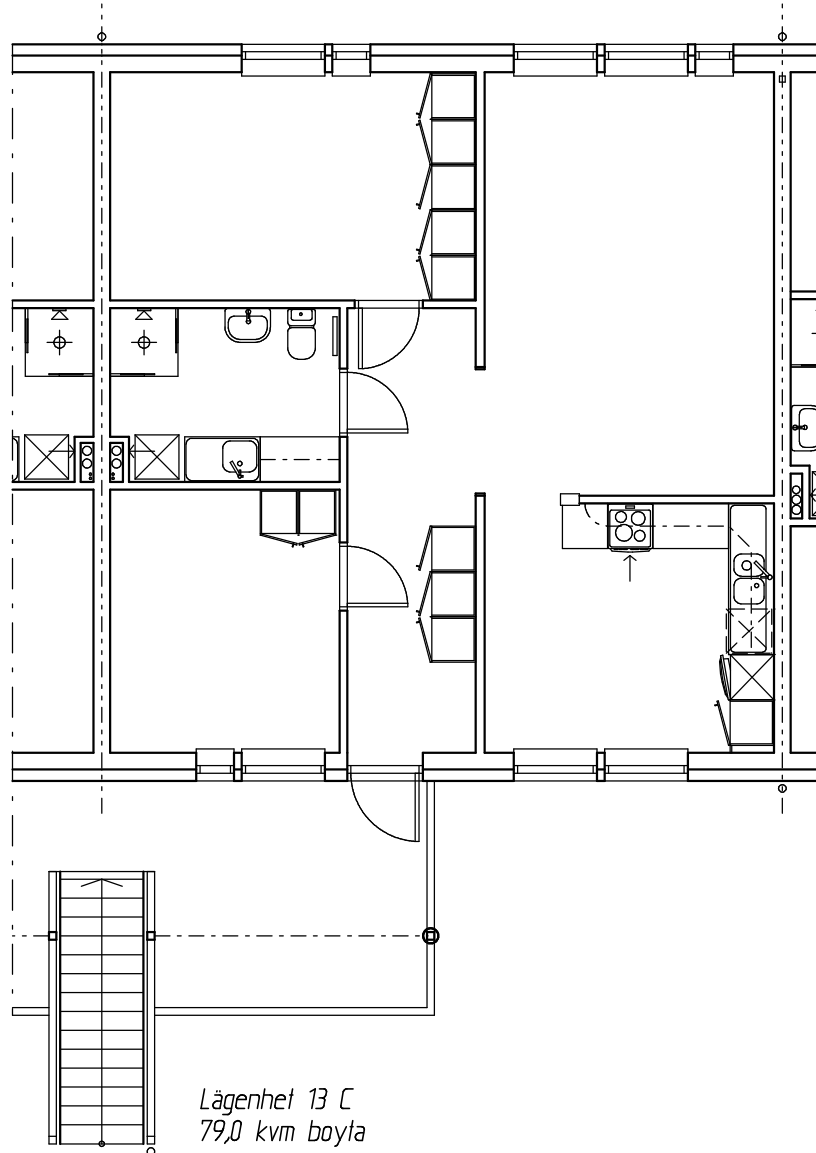

10 m

ANT.	REVIDERING	AVSER.	SIGN.	DATUM
------	------------	--------	-------	-------



**Arkitekt Hansson AB 556807-8546**  
SÄGGATAN 3, 283 41 OSBY  
0479-10137, 0733-34 36 26, HG@ARKHANSSON.SE

HANS-GÖSTA HANSSON 19501023-3533  
FRITIDSVÄGEN 5, 283 36 OSBY  
hg@arkhansson.se  
0733-343626

RITAD AV  
Hans-Gösta Hansson

HANDLÄGGARE  
Hans-Gösta Hansson

OSBY -

*Hans G. Hansson*

**TUBEN 13 ○ 15**

OSBY KOMMUN  
RELATIONSRITNING FLERBOSTADSHUS  
ÖVERVÄNING


PLAN lgh 13c och 15c

SKALA 1:100

FACK	ARBETSNR.	RITNINGSNR.	REG.
------	-----------	-------------	------

-	-	-	-
---	---	---	---



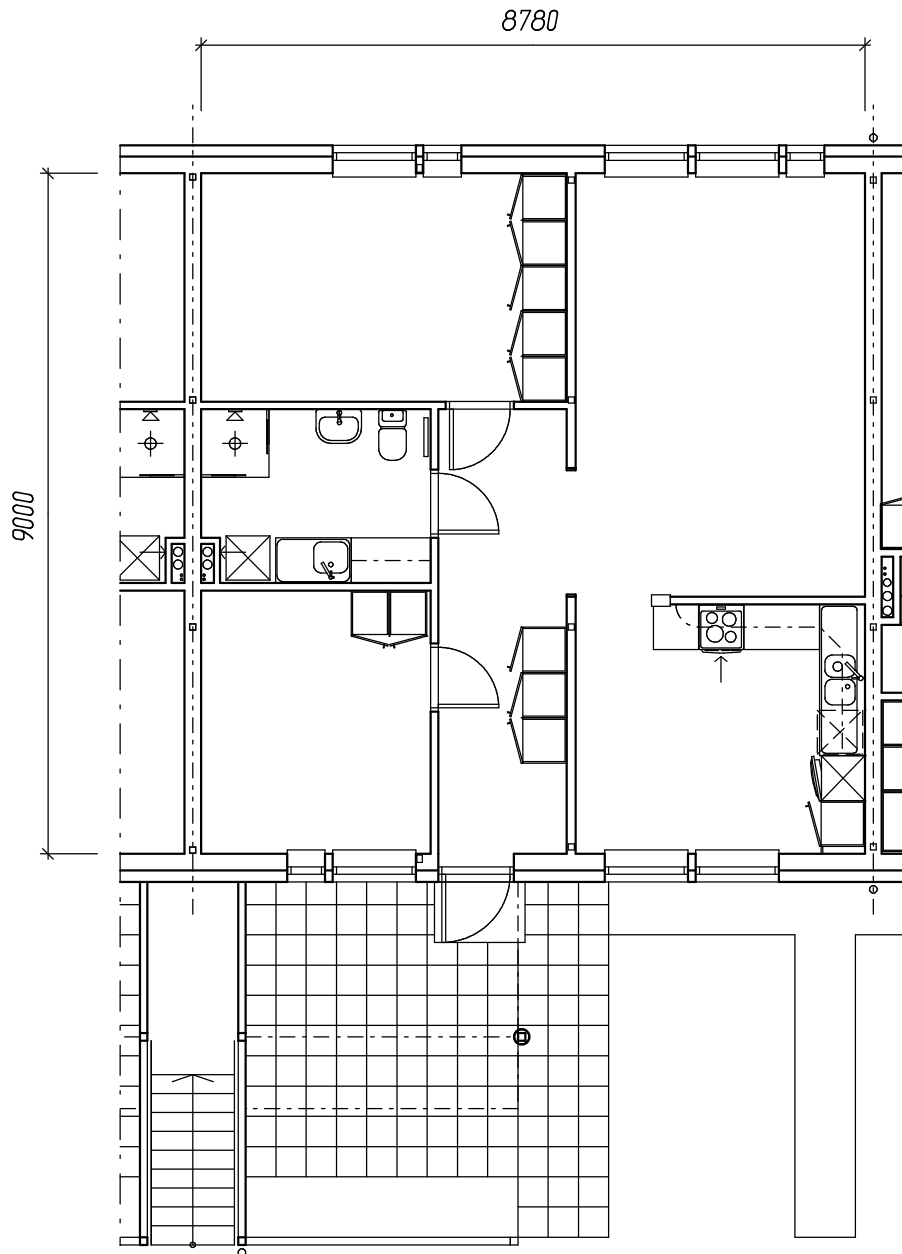

Lägenhet 13 D  
79,0 kvm boyta

ANT.	REVIDERING	AVSER.	SIGN.	DATUM
------	------------	--------	-------	-------



**Arkitekt Hansson AB 556807-8546**  
SÄGGATAN 3, 283 41 OSBY  
0479-10137, 0733-34 36 26, HG@ARKHANSSON.SE

HANS-GÖSTA HANSSON 19501023-3533  
FRITIDSVÄGEN 5, 283 36 OSBY  
hg@arkhansson.se  
0733-343626

RITAD AV  
Hans-Gösta Hansson

HANDLÄGGARE  
Hans-Gösta Hansson

OSBY -

*Hans G. Hansson*


**TUBEN 13 ○ 15**

OSBY KOMMUN  
RELATIONSRITNING FLERBOSTADSHUS  
BOTTENVÅNING

PLAN lgh 13d och 15d  
SKALA 1:100

FACK	ARBETSNR.	RITNINGSNR.	REG.
------	-----------	-------------	------

-	-	-	-
---	---	---	---

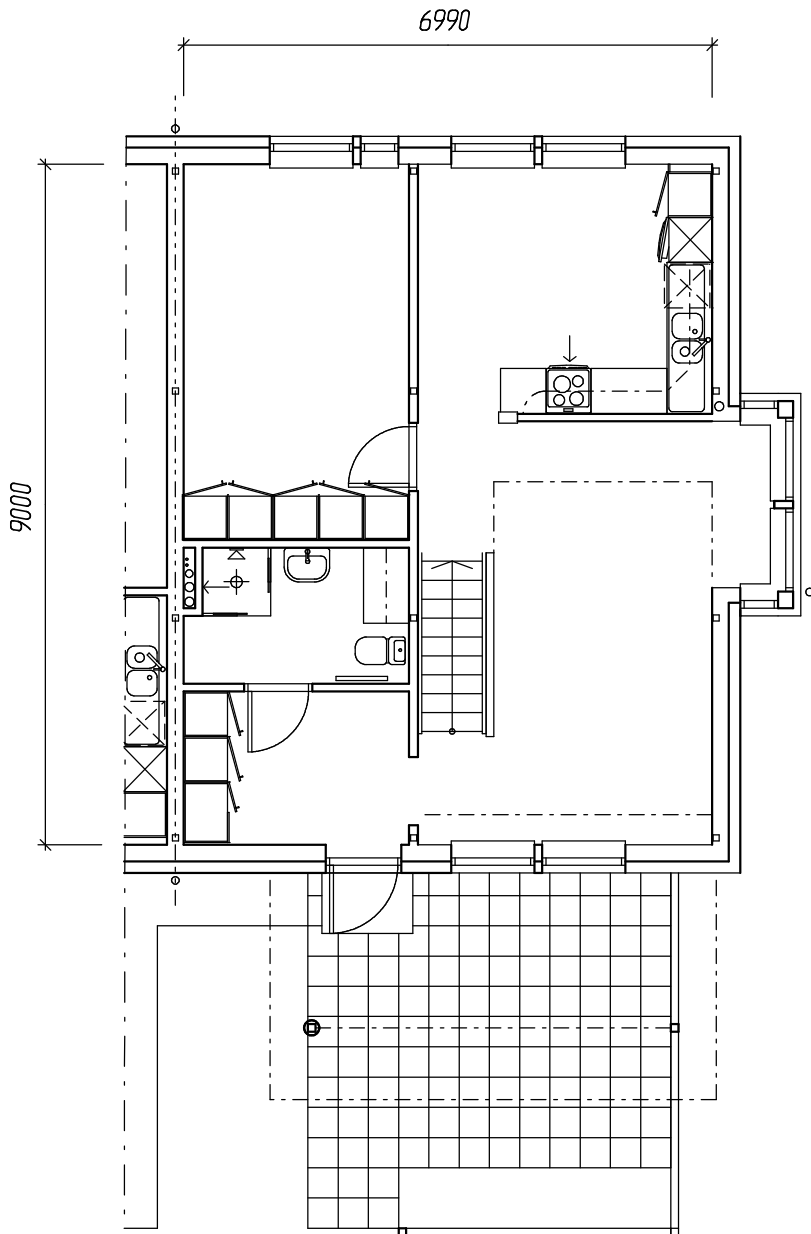

Lägenhet 13 E och 15 E  
 109,6 kvm boyta  
 $64,7+43,9=109,6$

ANT.	REVIDERING	AVSER.	SIGN.	DATUM
------	------------	--------	-------	-------



**Arkitekt Hansson AB 556807-8546**  
 SÄGGATAN 3, 283 41 OSBY  
 0479-10137, 0733-34 36 26, HG@ARKHANSSON.SE

HANS-GÖSTA HANSSON 19501023-3533  
 FRITIDSVÄGEN 5, 283 36 OSBY  
 hg@arkhansson.se  
 0733-343626

RITAD AV  
 Hans-Gösta Hansson

HANDLÄGGARE  
 Hans-Gösta Hansson

OSBY -


**TUBEN 13 o 15**

OSBY KOMMUN  
 RELATIONSRTNING FLERBOSTADSHUS  
 BOTTENVÅNING

PLAN tgh 13e och 15e

SKALA 1:100

OSBY -	FACK	ARBETSNR.	RITNINGSNR.	REG.
<i>Hans G. Hansson</i>	-	-	-	-

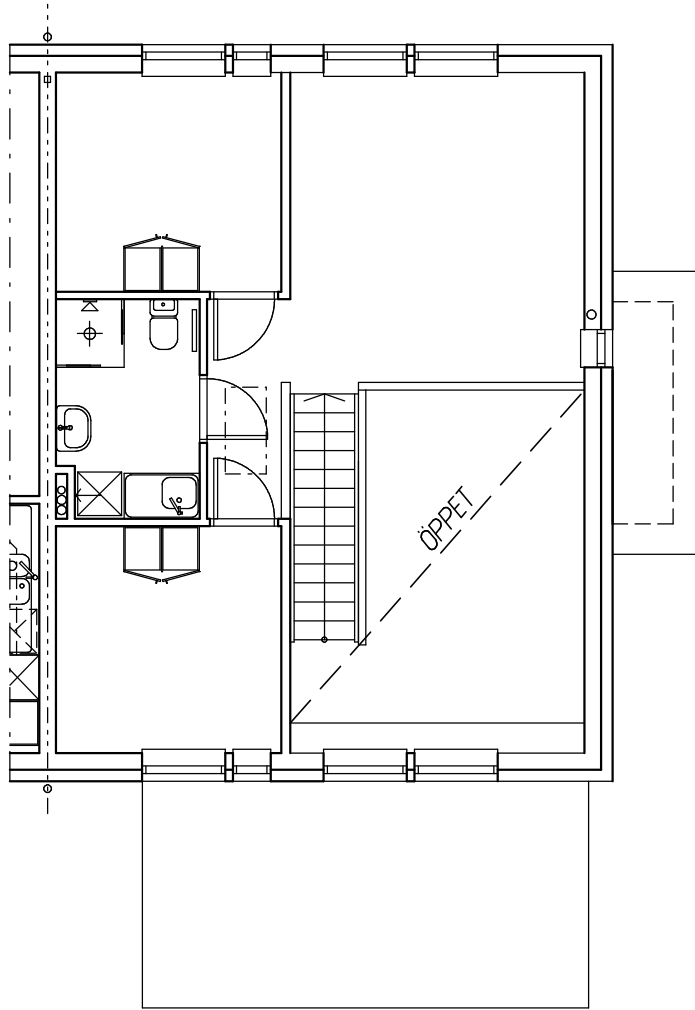

Lägenhet 13 E och 15 E  
 109,6 kvm boyta  
 $64,7+43,9=109,6$

10 m

5  
4  
3  
2  
1

ANT.	REVIDERING	AVSER.	SIGN.	DATUM
------	------------	--------	-------	-------



**Arkitekt Hansson AB 556807-8546**  
 SÄGGATAN 3, 283 41 OSBY  
 0479-10137, 0733-34 36 26, HG@ARKHANSSON.SE

HANS-GÖSTA HANSSON 19501023-3533		<b>TUBEN 13 ○ 15</b>		
FRITIDSVÄGEN 5, 283 36 OSBY				
hg@arkhansson.se		ÖSBY KOMMUN		
0733-343626		RELATIONSRITNING FLERBOSTADSHUS		
-		ÖVERVÄNING		
RITAD AV	HANDLÄGGARE	PLAN lgh 13e och 15e		
Hans-Gösta Hansson	Hans-Gösta Hansson	SKALA 1:100		
OSBY -		FACK	ARBETSNR.	RITNINGSNR.
<i>Hans G. Hansson</i>		-	-	-